


SL: 0.52
 SI: 0.53
 ST: 2.38

SL: 0.52
 SI: 0.53
 ST: 2.38

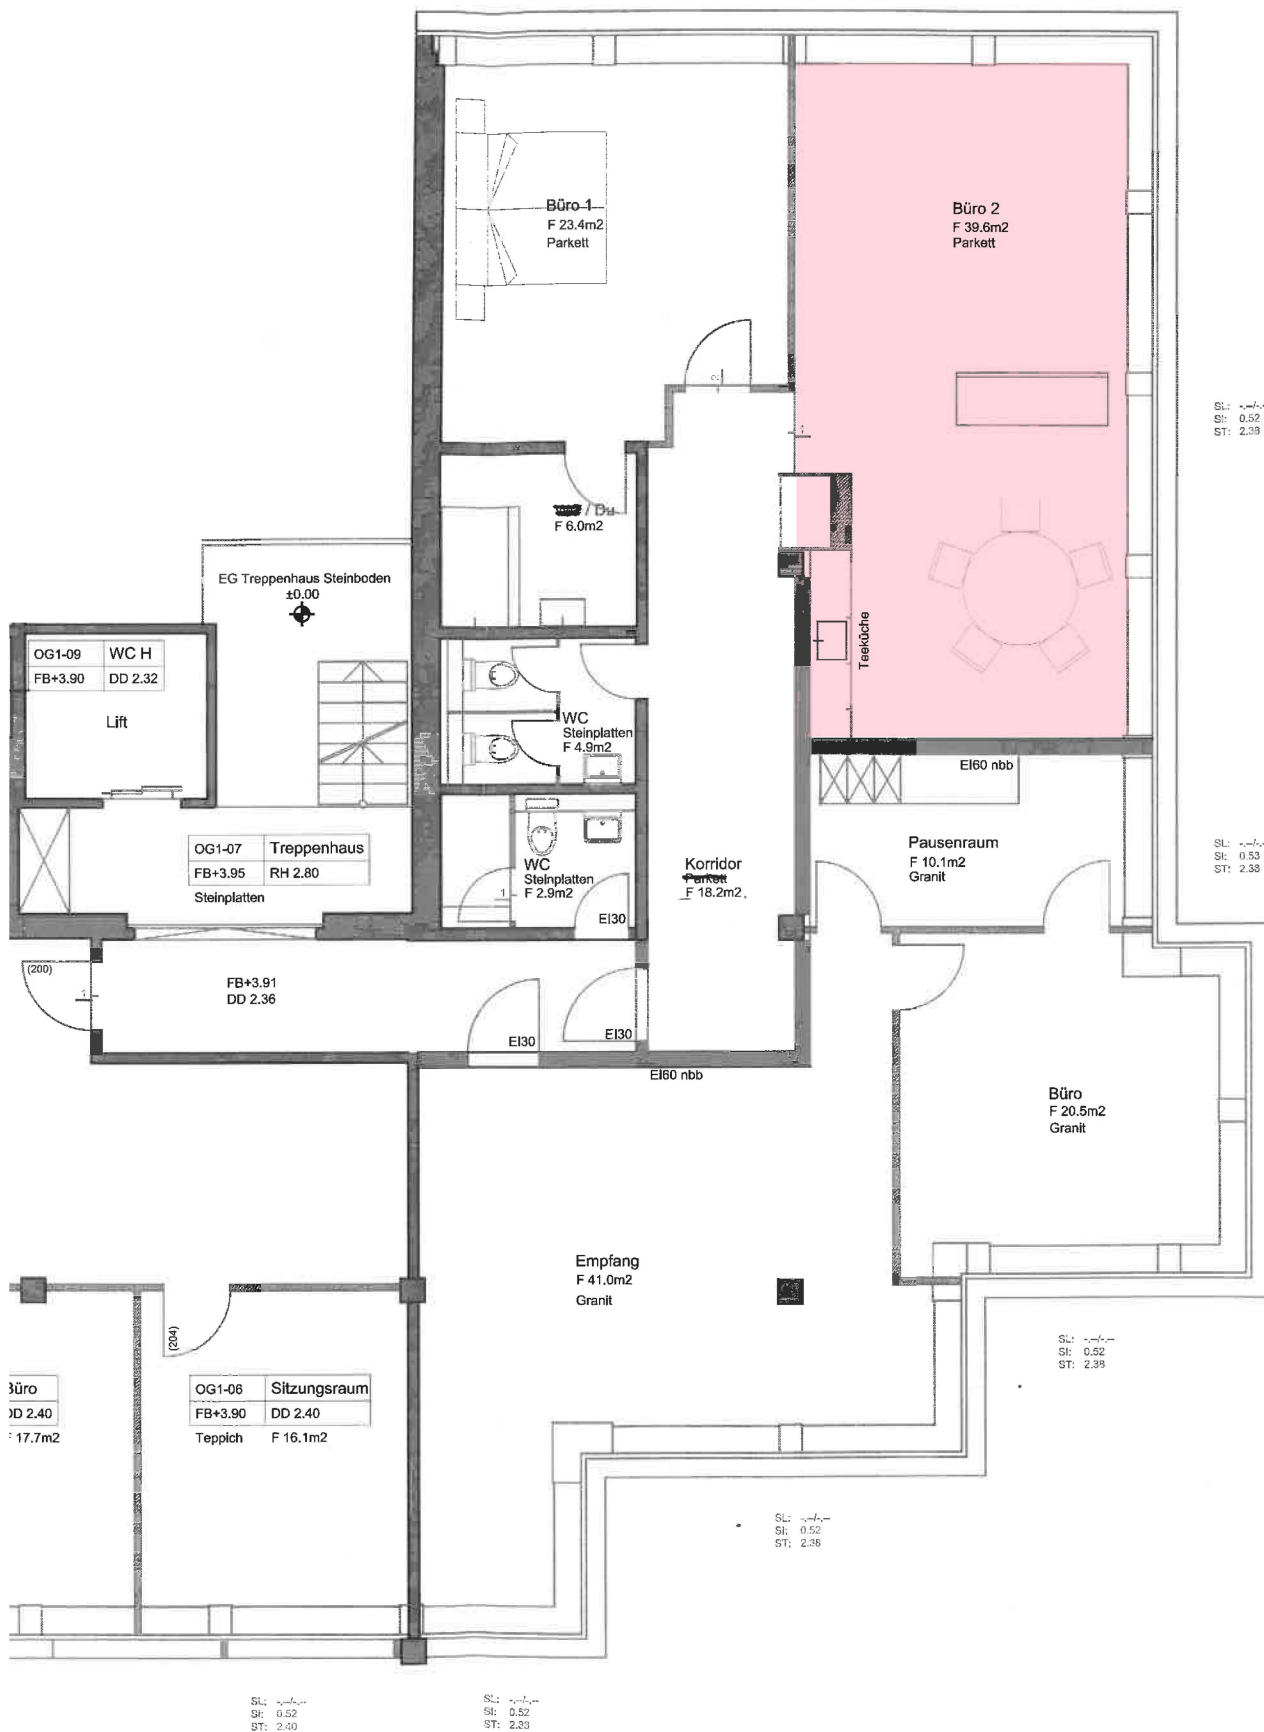

SL: 0.52
 SI: 2.40
 ST: 2.40

SL: 0.52
 SI: 2.38
 ST: 2.38

Index: -	gez: -	Datum Index: -	Änderung: -	Datum Druck: 31.03.2015
Bauvorhaben 055 Corboud: 1. OG			Titel/PlnNr Grundriss 1. OG	033-0300
	gez: -	Massstab: 1:100	Status: Revisionsplan	Format: A3 Datum gez: 9.3.15
Bauherr: C.J. Corboud, Zug			Architekt: Melk Nigg Architects AG	
Bauleiter: Philipp Felber AG			HLKSE: -	
			Bauingenieur / Fundation: -	